

Relatório de Verificação de Ajustes As-Built

Disciplina: UTI

Edificação: Prédio Produção

Ajustes Necessários: 8 apontamentos

Apontamento #21

Sala: 26 - Embalagem Final | Pavimento: 2 Pav

Disciplina: UTILIDADES | N° Issue BCF/Navisworks: Não Registrado

Descrição da Divergência:

Desvio tubulação ar comprimido


Nota Técnica (Verificação As-Built):

Não representado conforme execução


Foto de Campo (Problema):



Projeto (Referência):

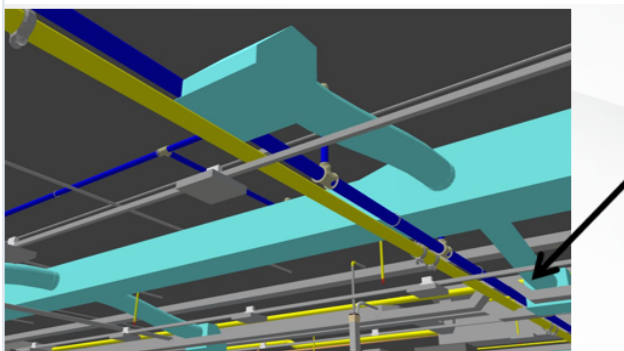

Print As-Built (Verificação):

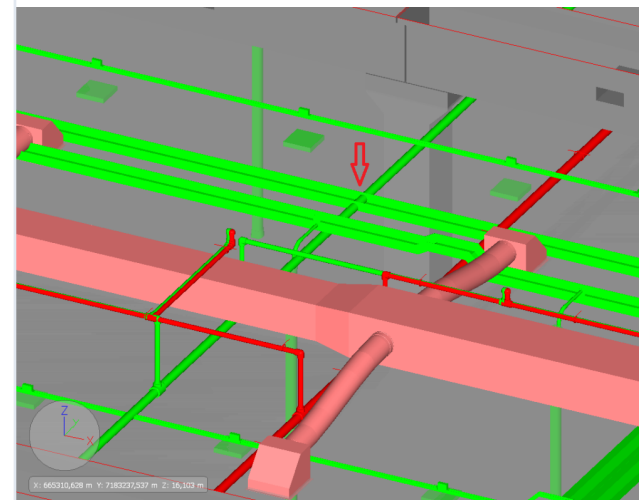

Apontamento #43

Sala: 36 - Vestiário Feminino - Armários | Pavimento: 2 Pav

Disciplina: UTILIDADES | Nº Issue BCF/Navisworks: Não Registrado


Descrição da Divergência:

Duto ar comprimido deslocado e acima da eletrocalha

Nota Técnica (Verificação As-Built):

Não representado conforme execução


Foto de Campo (Problema):

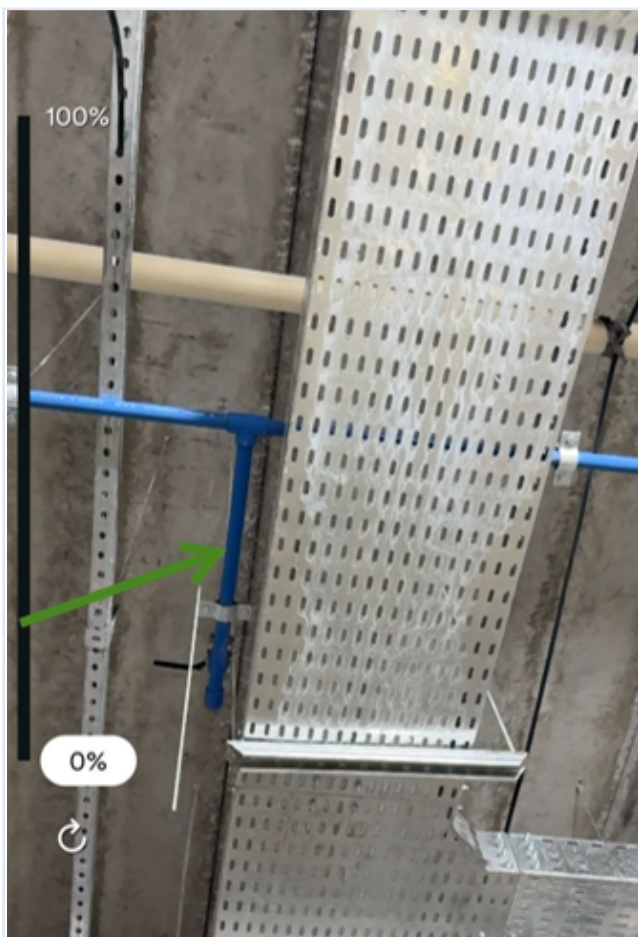

Projeto (Referência):



Print As-Built (Verificação):

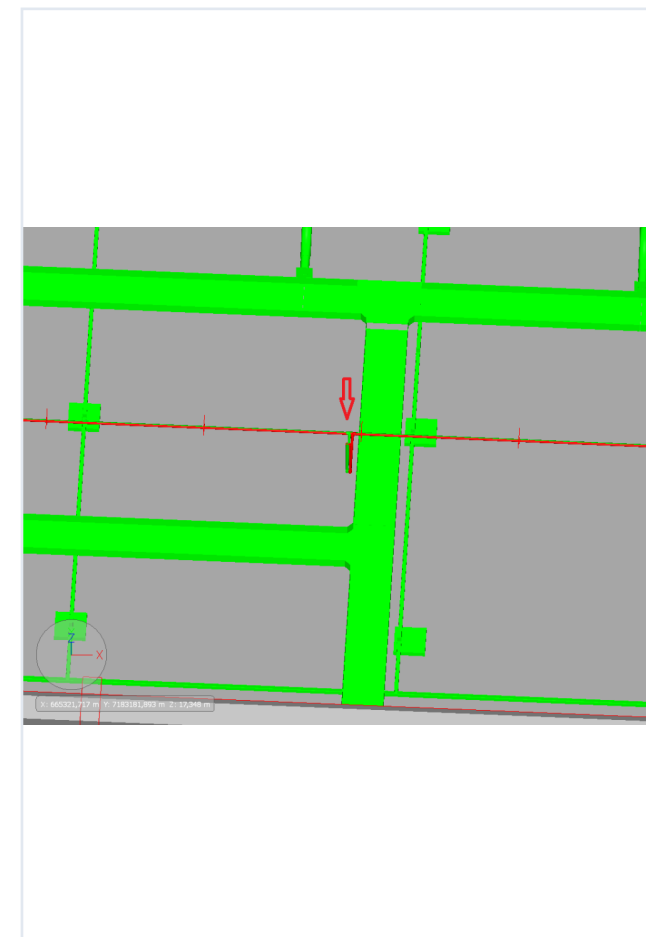

Apontamento #53

Sala: 75 - Tratamento Térmico | Pavimento: 3 Pav

Disciplina: UTILIDADES | Nº Issue BCF/Navisworks: Não Registrado


Descrição da Divergência:

Tubulação prevista a cima do duto de climatização. Executada com desvise abaixo do duto


Nota Técnica (Verificação As-Built):

Não representado conforme execução


Foto de Campo (Problema):

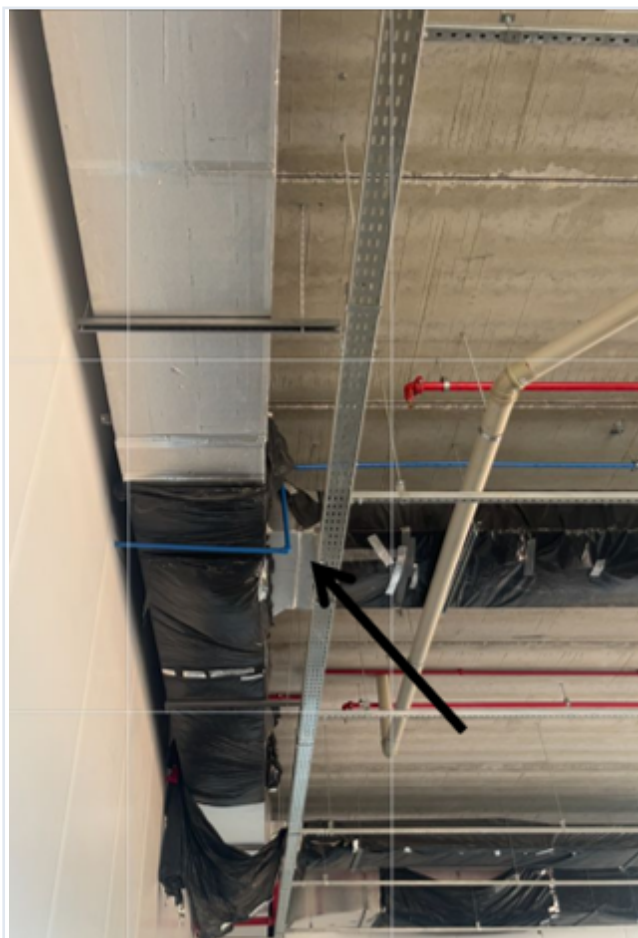

Projeto (Referência):

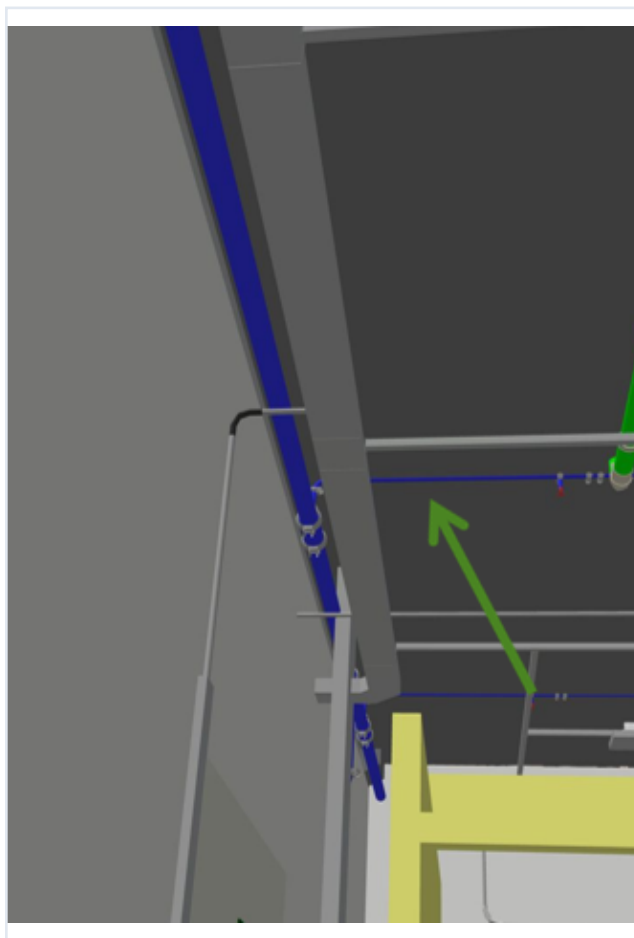

Print As-Built (Verificação):

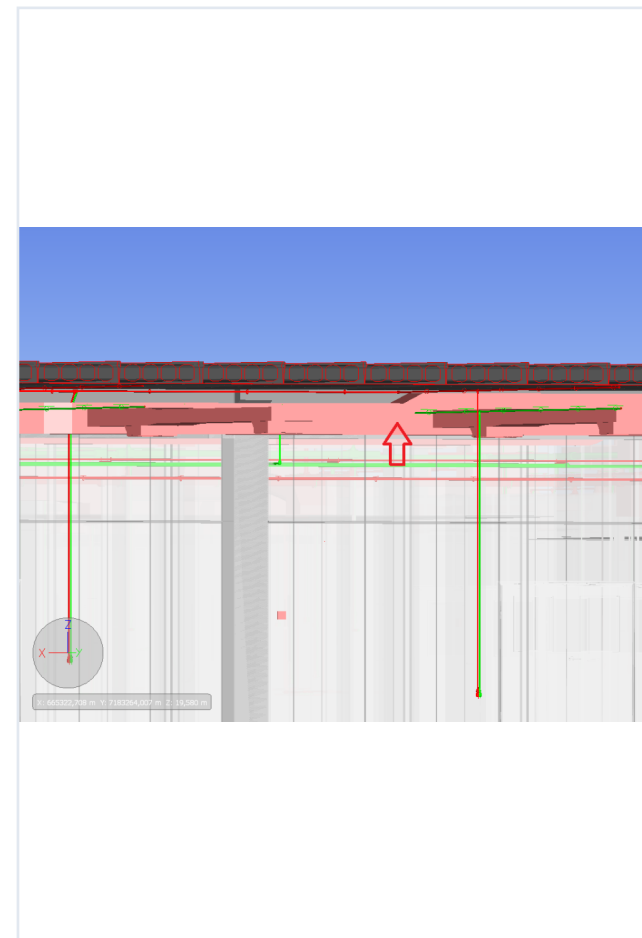

Apontamento #56

Sala: 85 - Laminação | Pavimento: 3 Pav

Disciplina: UTILIDADES | Nº Issue BCF/Navisworks: Não Registrado

Descrição da Divergência:

Tubulação de ar comprimido deslocada


Nota Técnica (Verificação As-Built):

Não representado conforme execução


Foto de Campo (Problema):



Projeto (Referência):

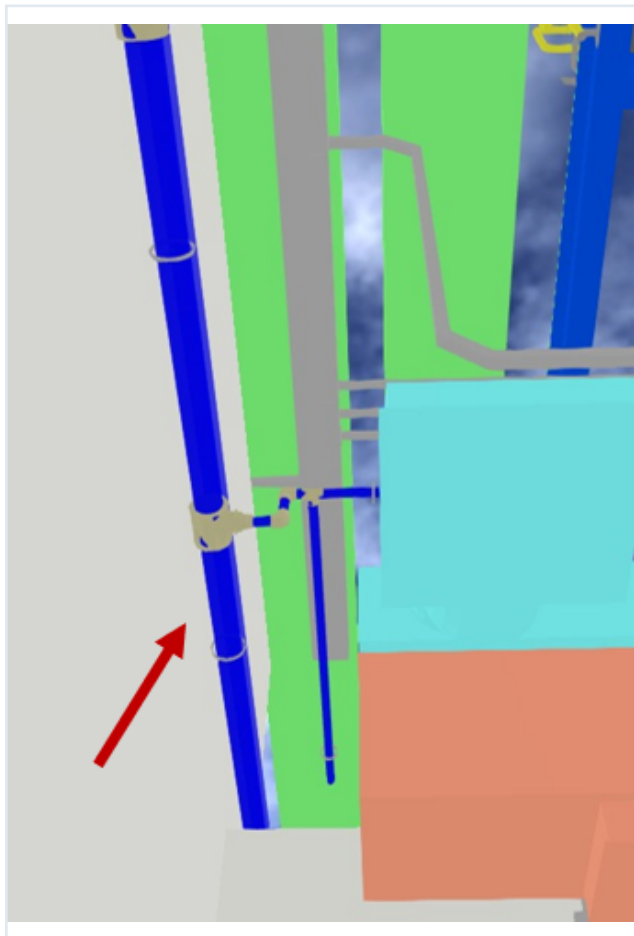

Print As-Built (Verificação):

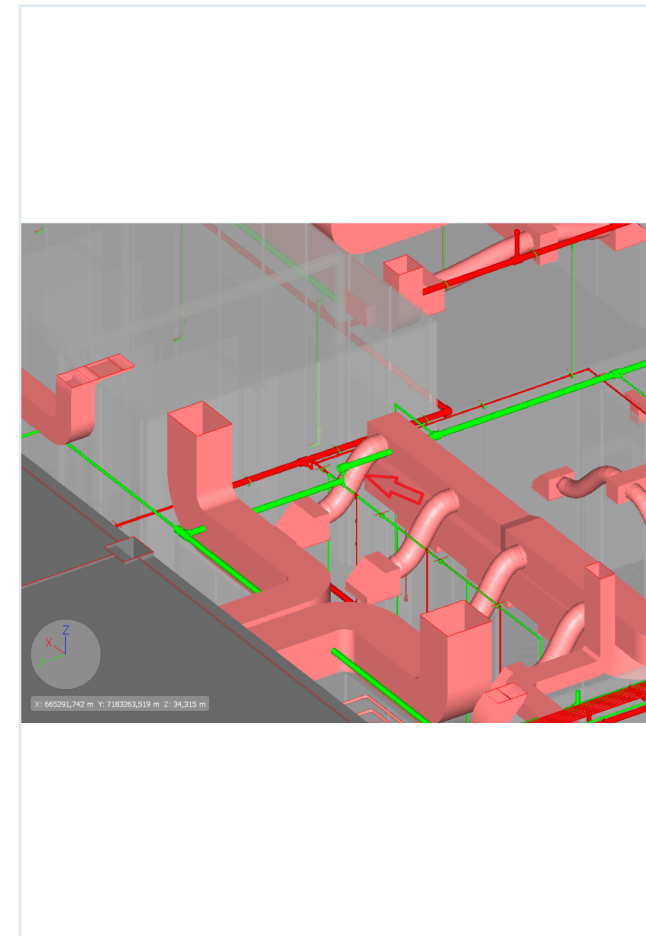

Apontamento #595

Sala: 108 - Escritório Microbiologia | Pavimento: 3 Pav

Disciplina: UTILIDADES | Nº Issue BCF/Navisworks: Não Registrado


Descrição da Divergência:

Sala Úmida - dutos divergentes do projeto


Nota Técnica (Verificação As-Built):

Não representado conforme execução


Foto de Campo (Problema):

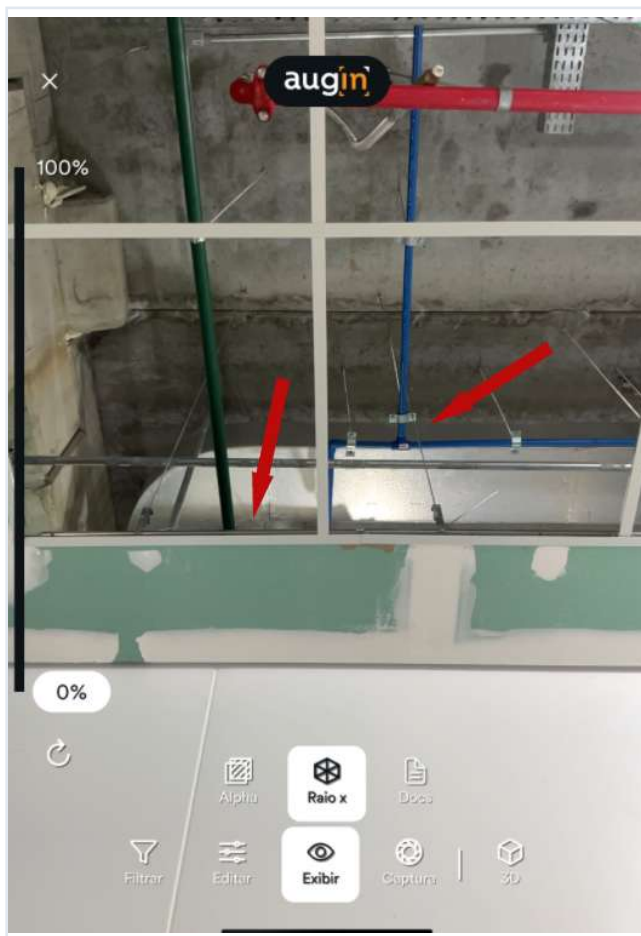

Projeto (Referência):

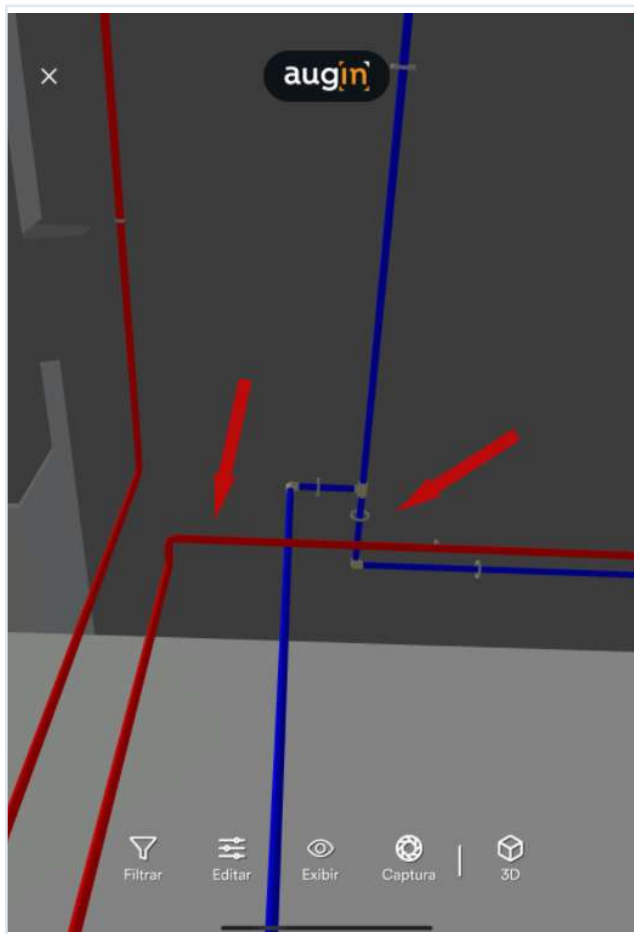

Print As-Built (Verificação):

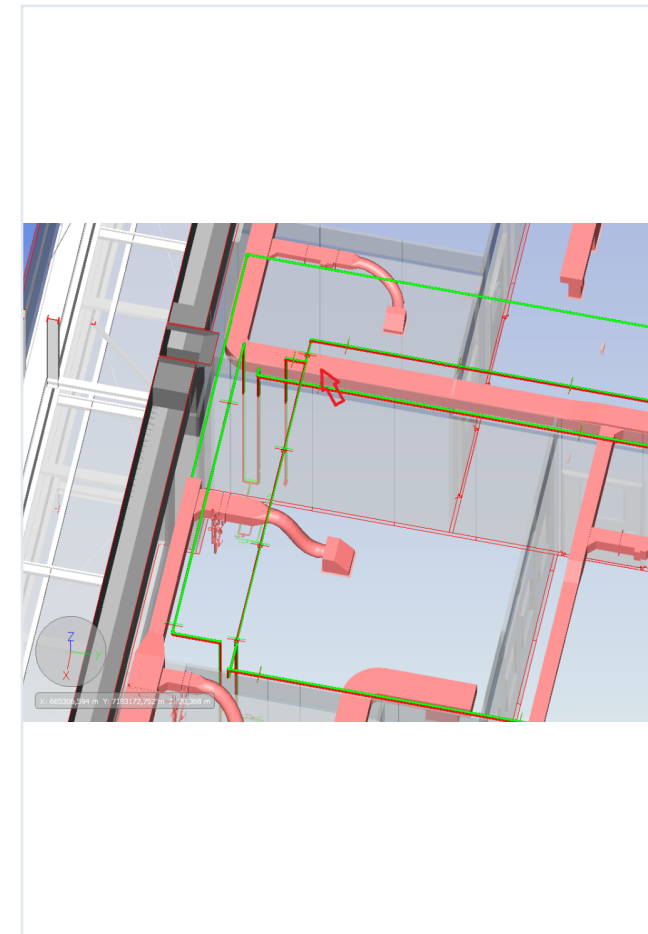

Apontamento #596

Sala: 108 - Escritório Microbiologia | Pavimento: 3 Pav

Disciplina: UTILIDADES | Nº Issue BCF/Navisworks: Não Registrado

Descrição da Divergência:

Sala Úmida - dutos divergentes do projeto


Nota Técnica (Verificação As-Built):

Não representado conforme execução


Foto de Campo (Problema):



Projeto (Referência):

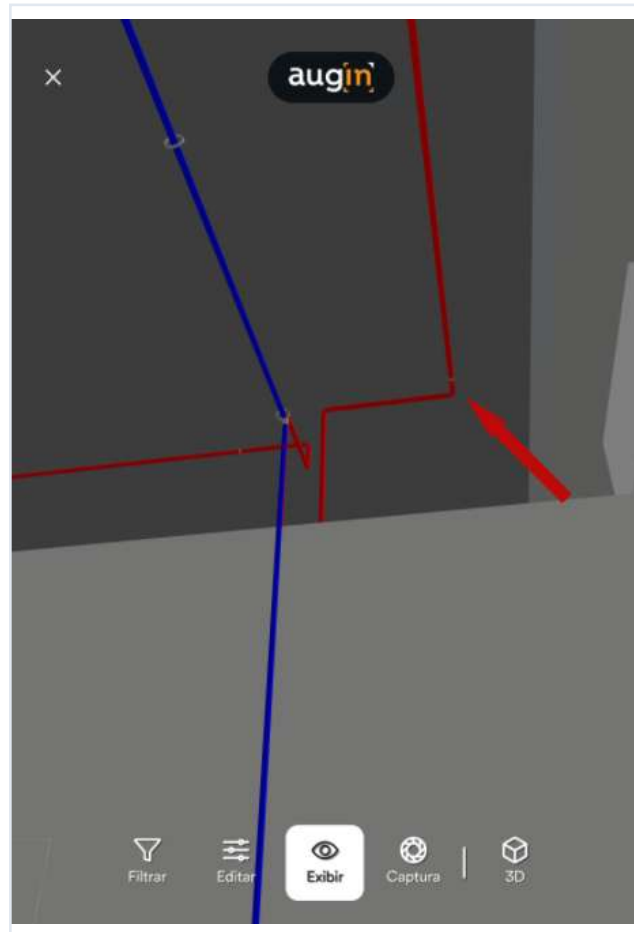

Print As-Built (Verificação):

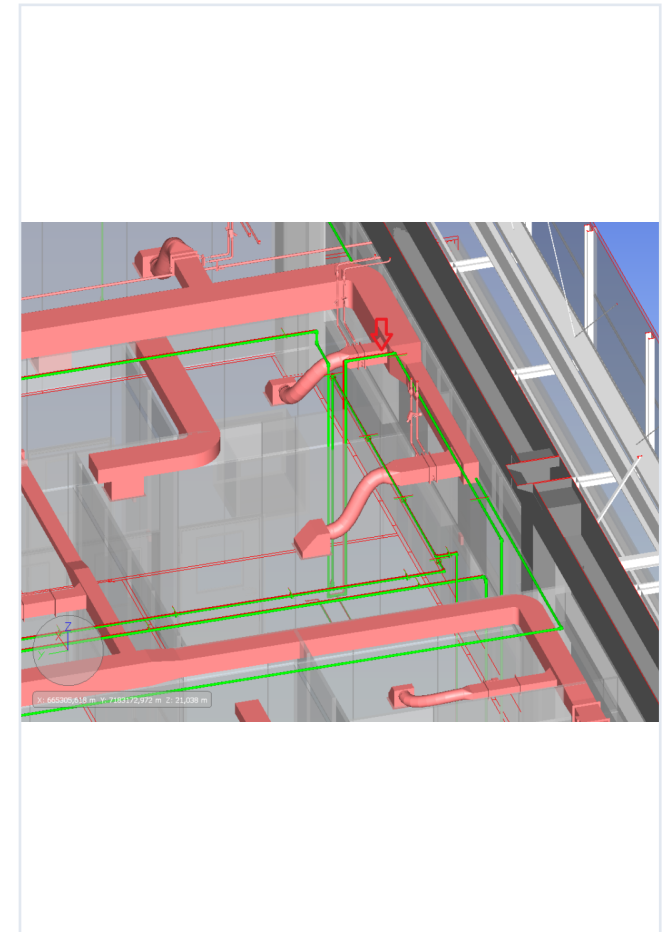

Apontamento #225

Sala: 119 - Diretoria Produção | Pavimento: 3 Pav

Disciplina: UTILIDADES | Nº Issue BCF/Navisworks: Não Registrado


Descrição da Divergência:

Diretoria Produção - Projeto previa uma descida da tubulação de ar comprimido dentro da sala. Não foi executada a descida.


Nota Técnica (Verificação As-Built):

Não representado conforme execução


Foto de Campo (Problema):

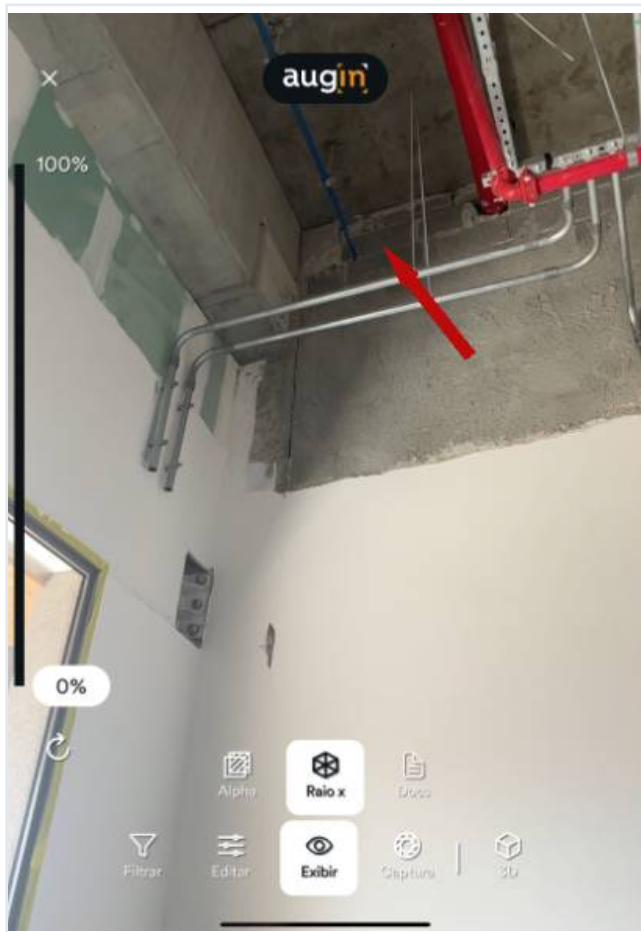

Projeto (Referência):

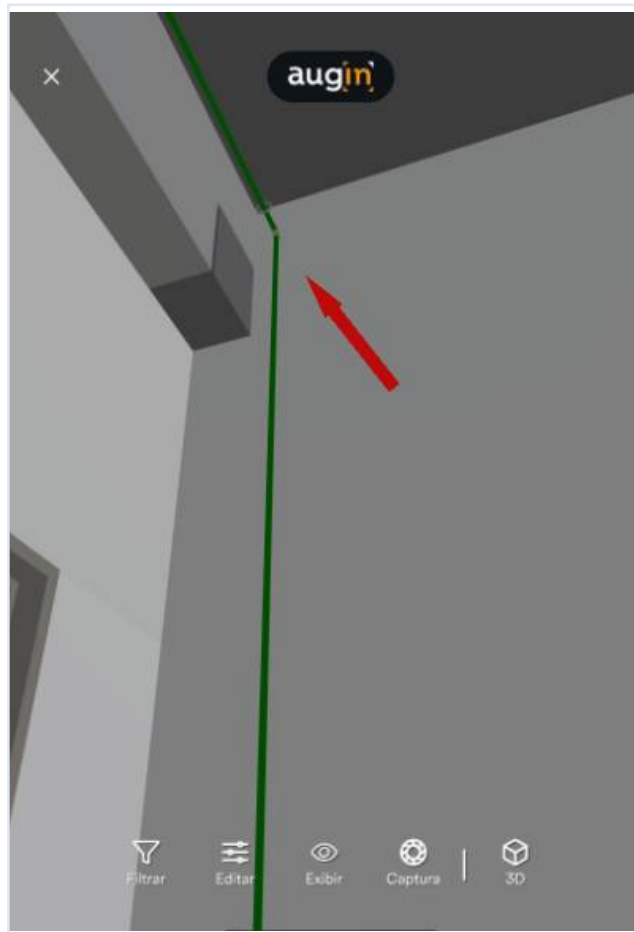

Print As-Built (Verificação):

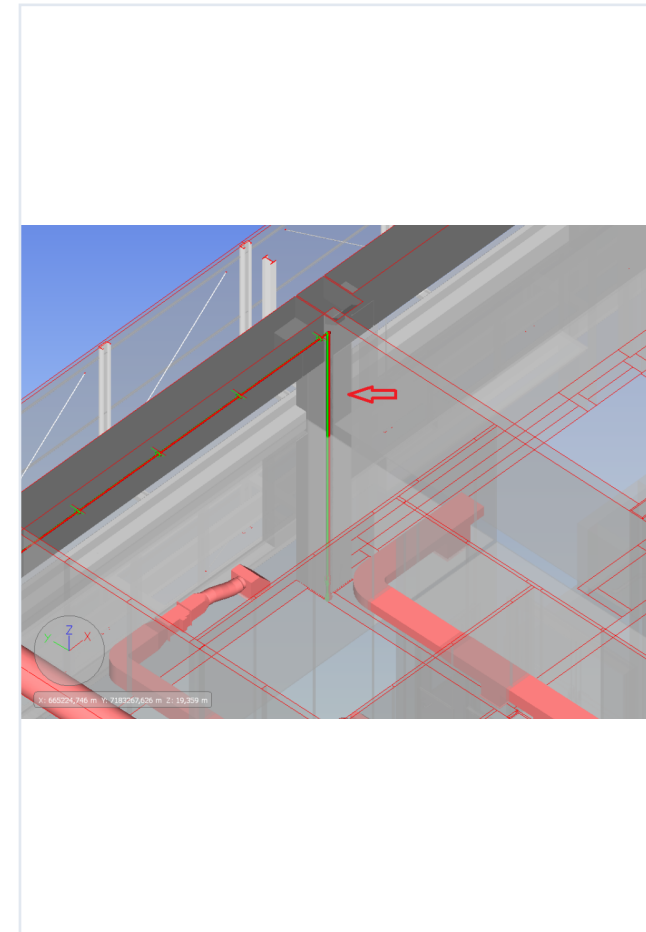

Apontamento #101

Sala: 91 - Pré-Lavagem | Pavimento: 3 Pav

Disciplina: UTILIDADES | Nº Issue BCF/Navisworks: Não Registrado

Descrição da Divergência:

Tubulação de ar comprimido deslocada

Nota Técnica (Verificação As-Built):

Não representado conforme execução

Foto de Campo (Problema):

Sem imagem

Projeto (Referência):



Print As-Built (Verificação):

